

Pratica:

Allargamento della via
Sanità nel tratto compreso
tra l'incrocio con la via
Cantalupo fino a via
Bianchetta

Oggetto:

PROGETTO DEFINITIVO

Città:

MINERBIO (BO)

Località:

PRATO GRANDE

Via e civico

Via Sanità, snc

Committente:

CO.PRO.B. SCARL

Progettista:

Arch. Francesco Remondini

Revisioni:

rev.	data:	oggetto:
0	15/01/2022	Prima emissione
1		
2		
3		
4		
5		

Oggetto della tavola:

VISURE SOTTOSERVIZI
ESISTENTI

Data 15/01/2022

Scala

Elaborato nr.


15

Rif. archivio

prog. nr. 687 - 15-02_ESECUTIVO SANITA' PUBBL

profilo stampa nr. - plan. nr.

VISURA SOTTOSERVIZI ESISTENTI: FOGNATURE

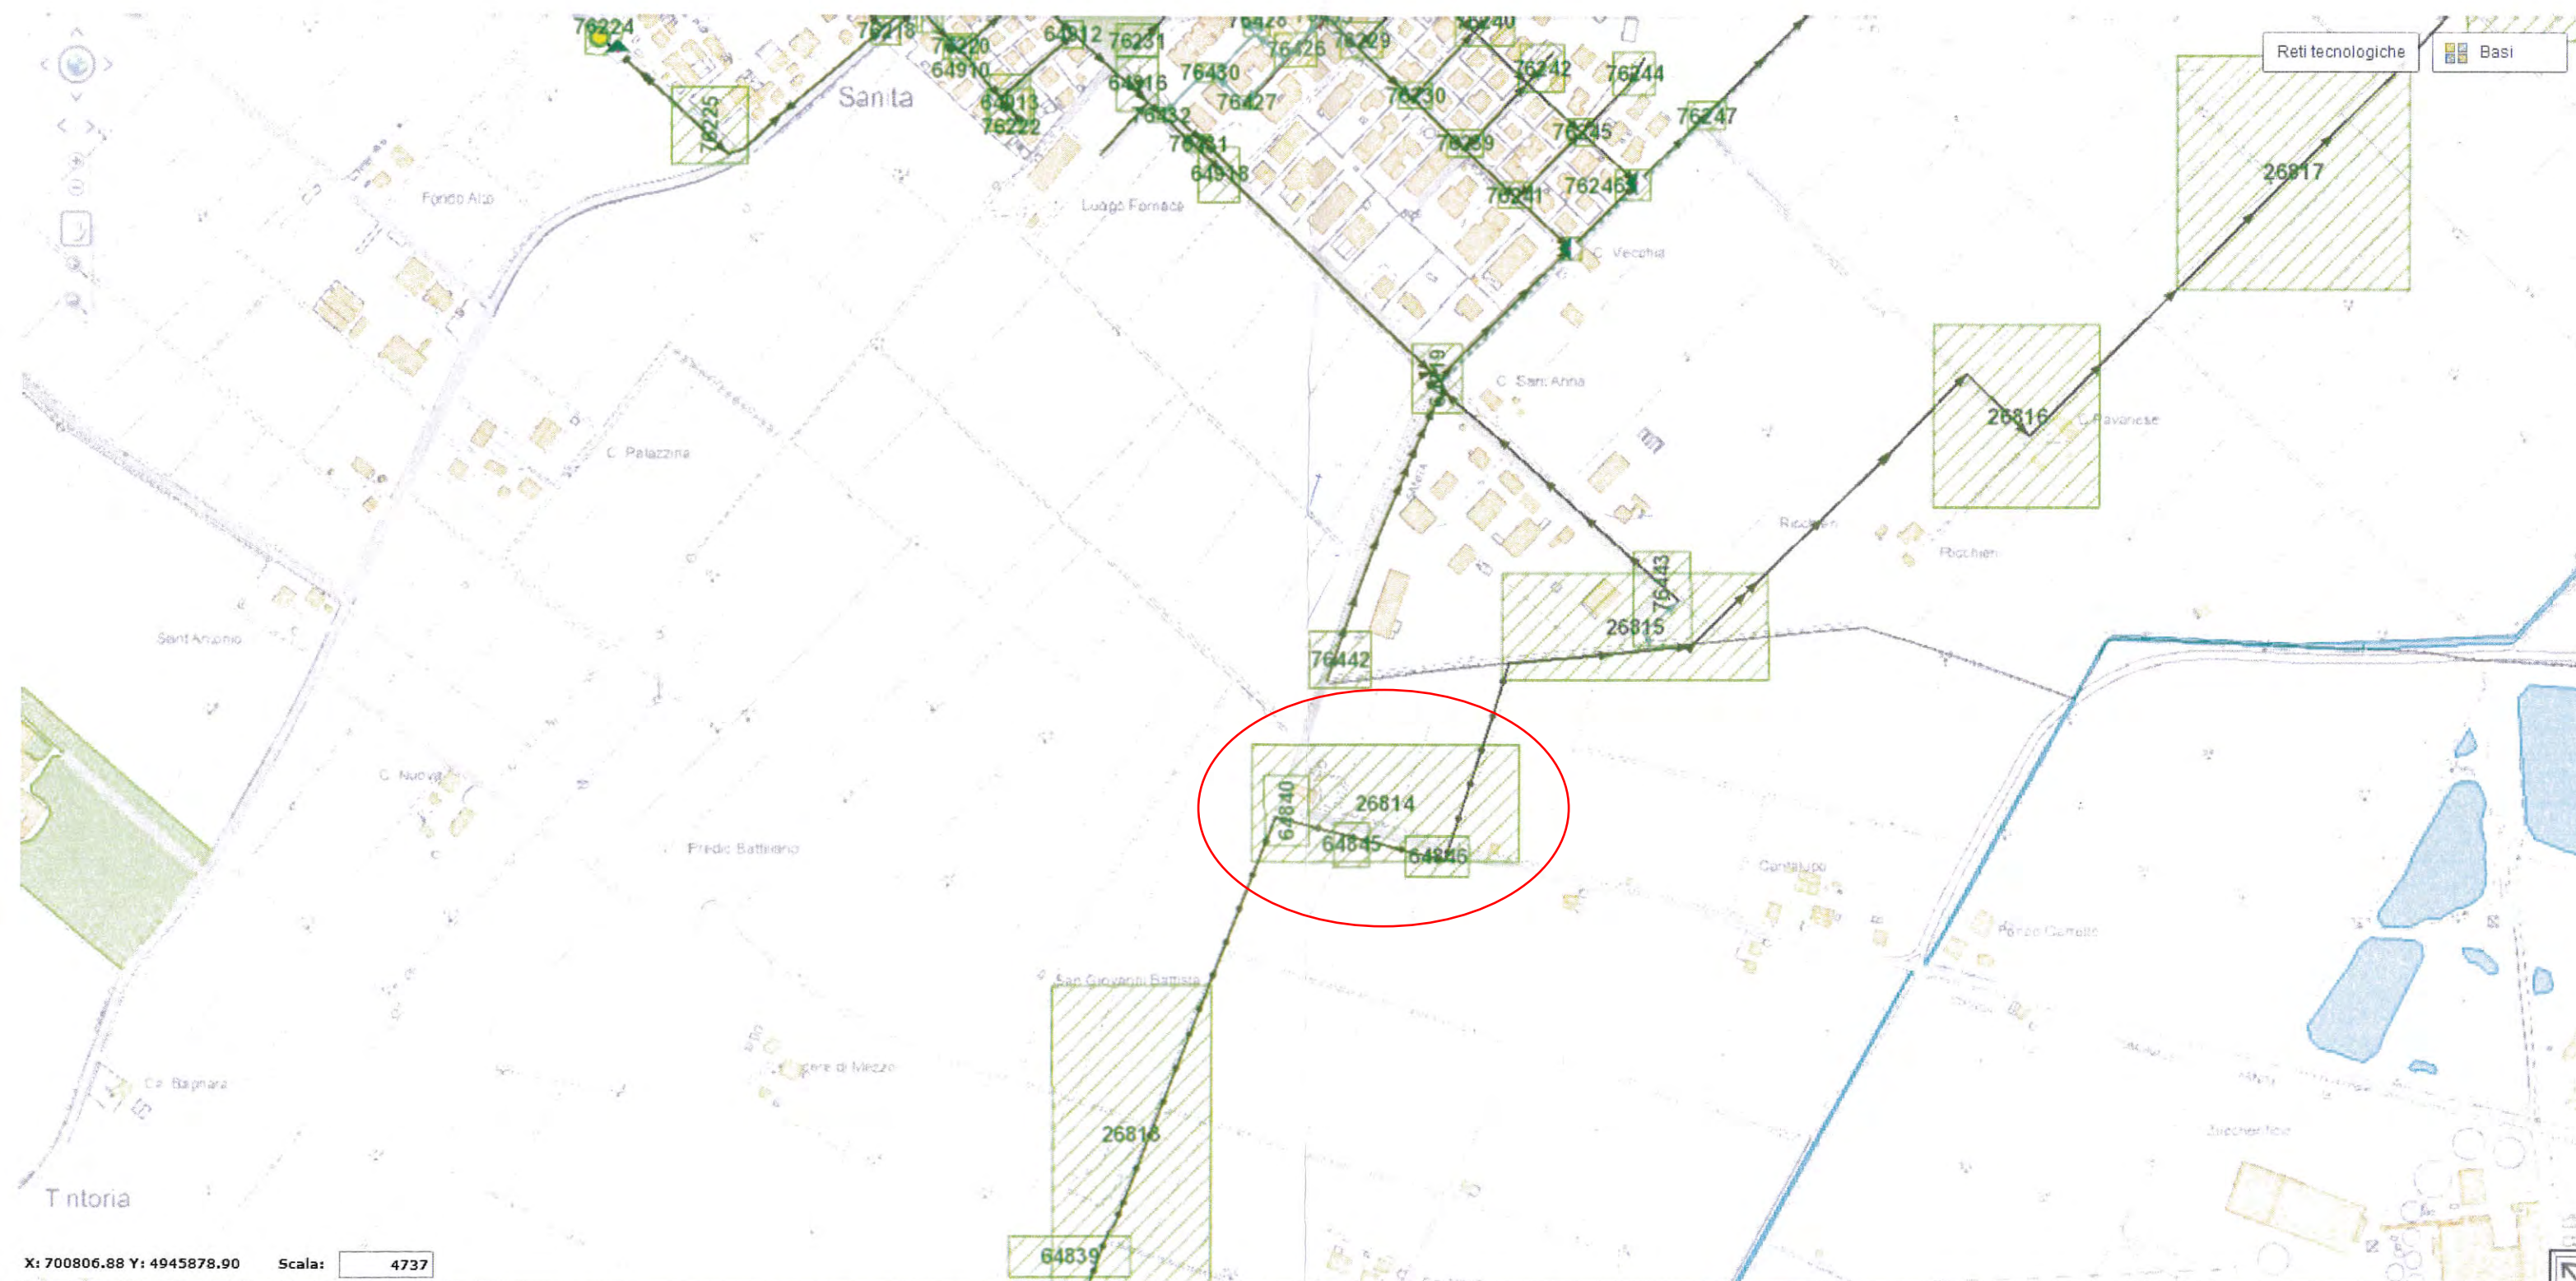



Particolare Numero 26814

Foglio in scala 1/5000 Numero 30D

Comune di MINERBIO

Via-Localita' via Sanita'

Note Collettore fognario PEad Ø 500 PN 2.5 T A G K D


Disegnatore-Data Vibio 05/05/2008 Commessa

ATTENZIONE:

per pozzetto nr. 40 vedi anche Part. 64840

per pozzetto nr. 39 vedi anche Part. 64845


per pozzetto nr. 38 vedi anche Part. 64846

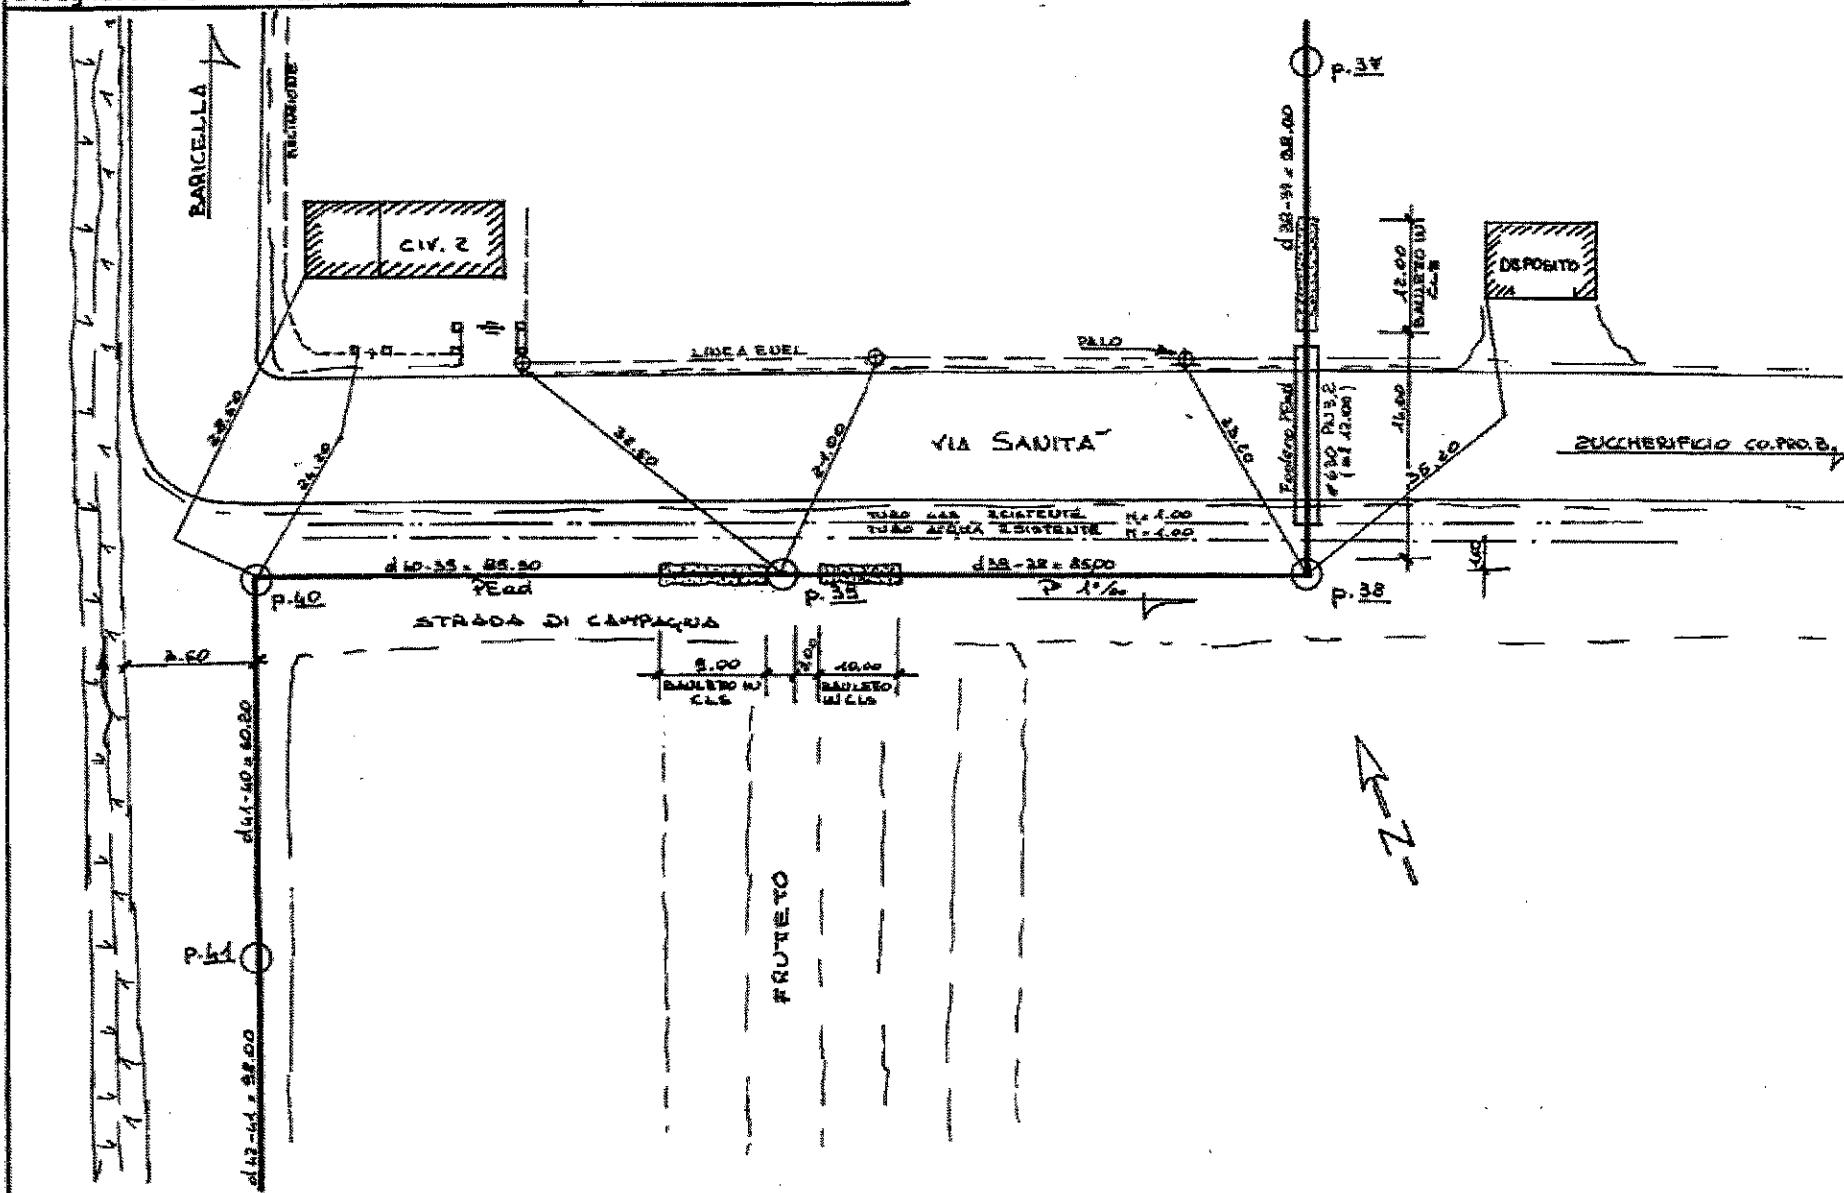

VISURA SOTTOSERVIZI ESISTENTI: ACQUA



024

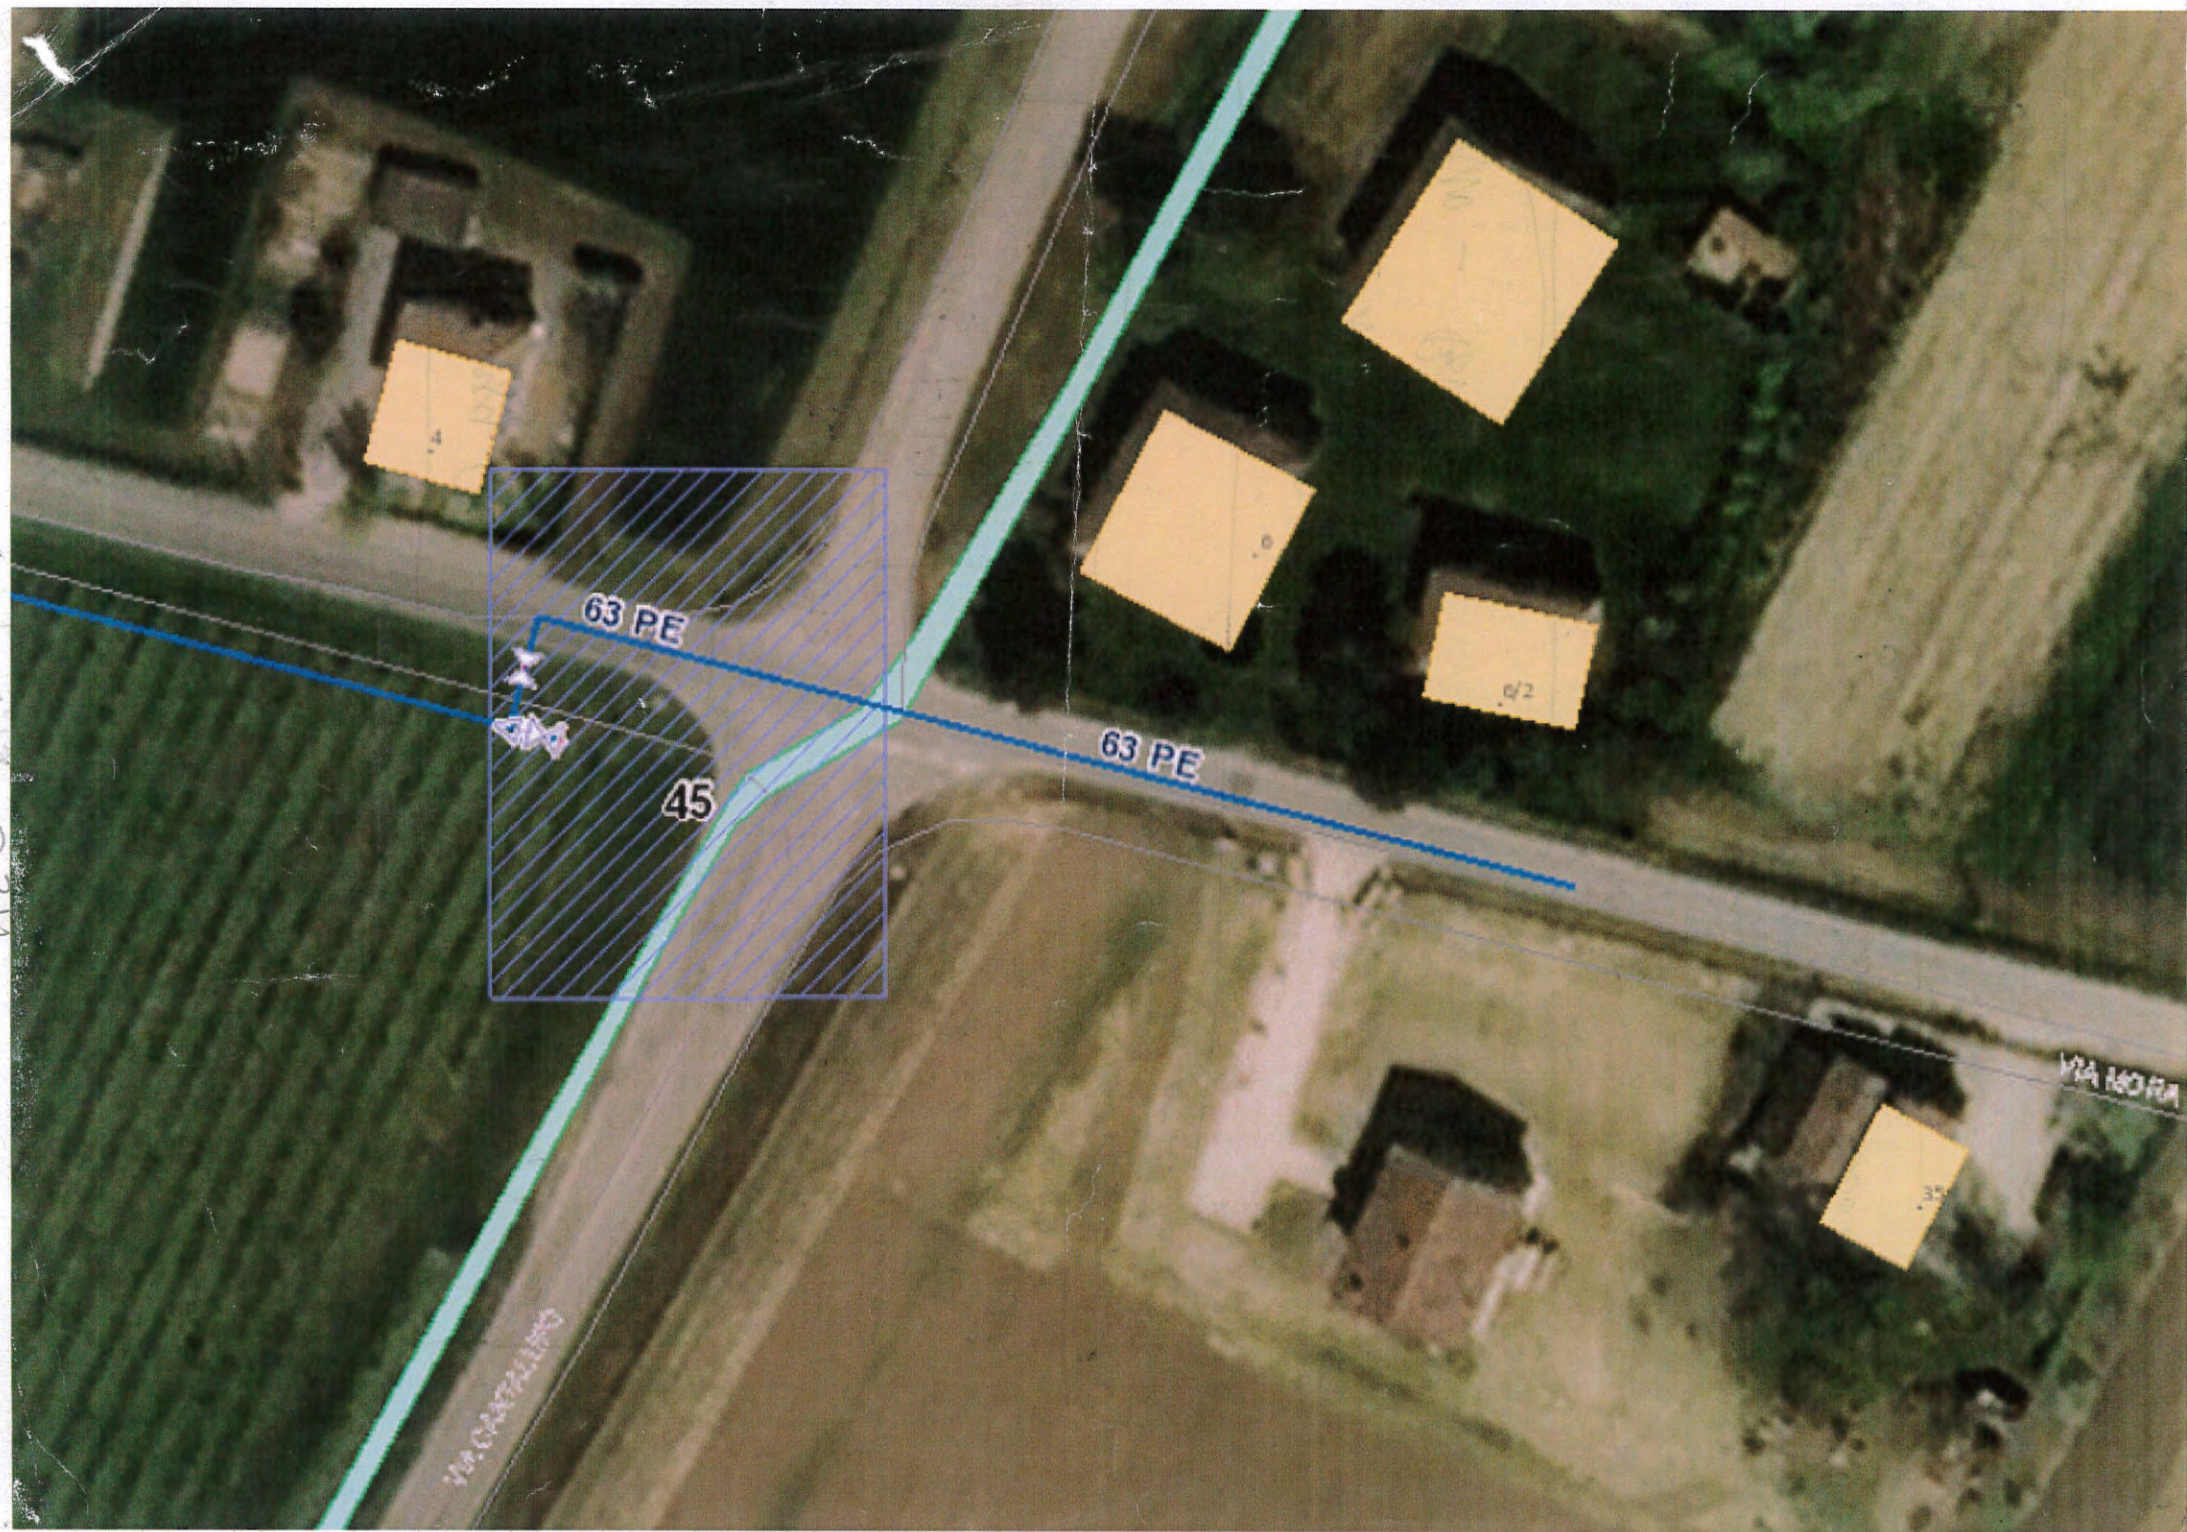


Via - Località **VIA SANITA' > VIA CANTALUPO**

Note **Sistemazione terminale**


A

Disegnatore - Data **Cuppini R. 03/11/2008** Rilevatore **Crem**

Commessa **108000076603**

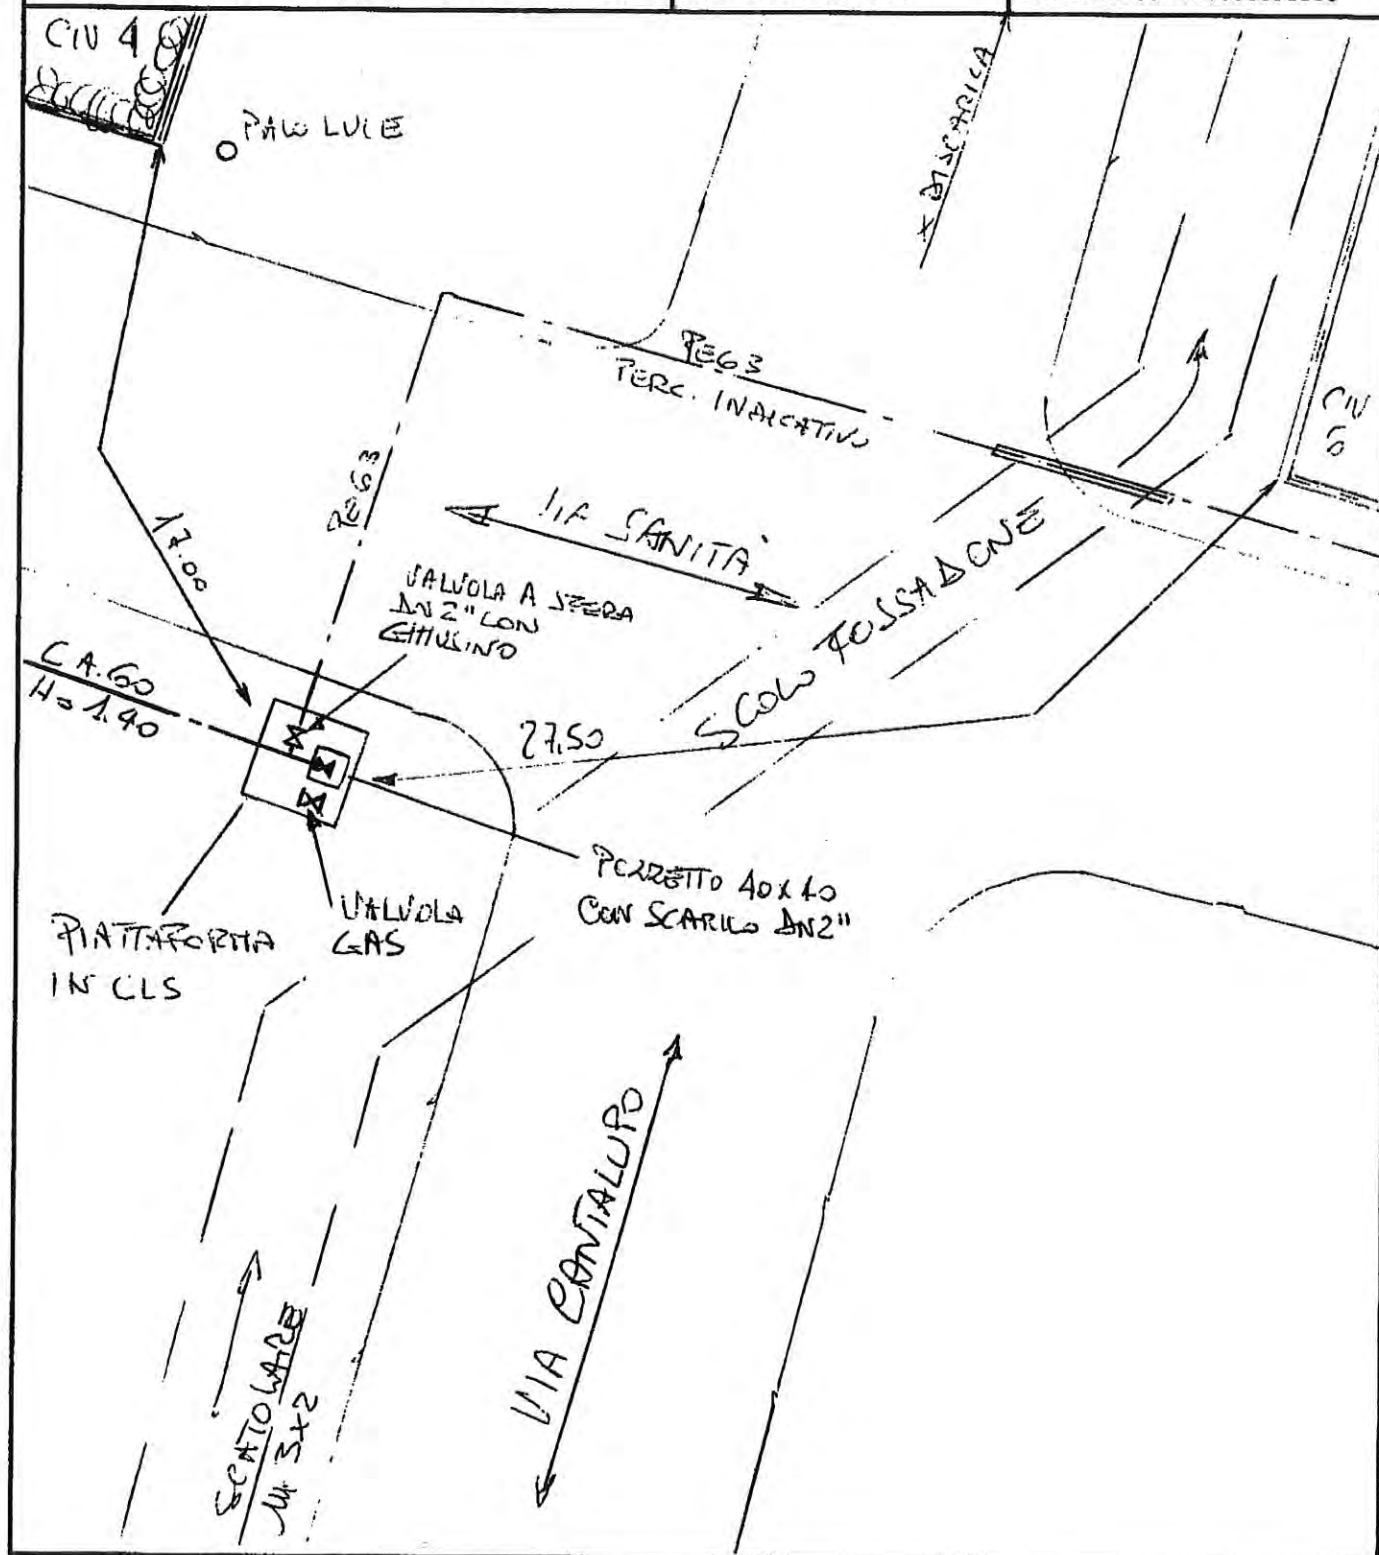

VISURA SOTTOSERVIZI ESISTENTI: GAS

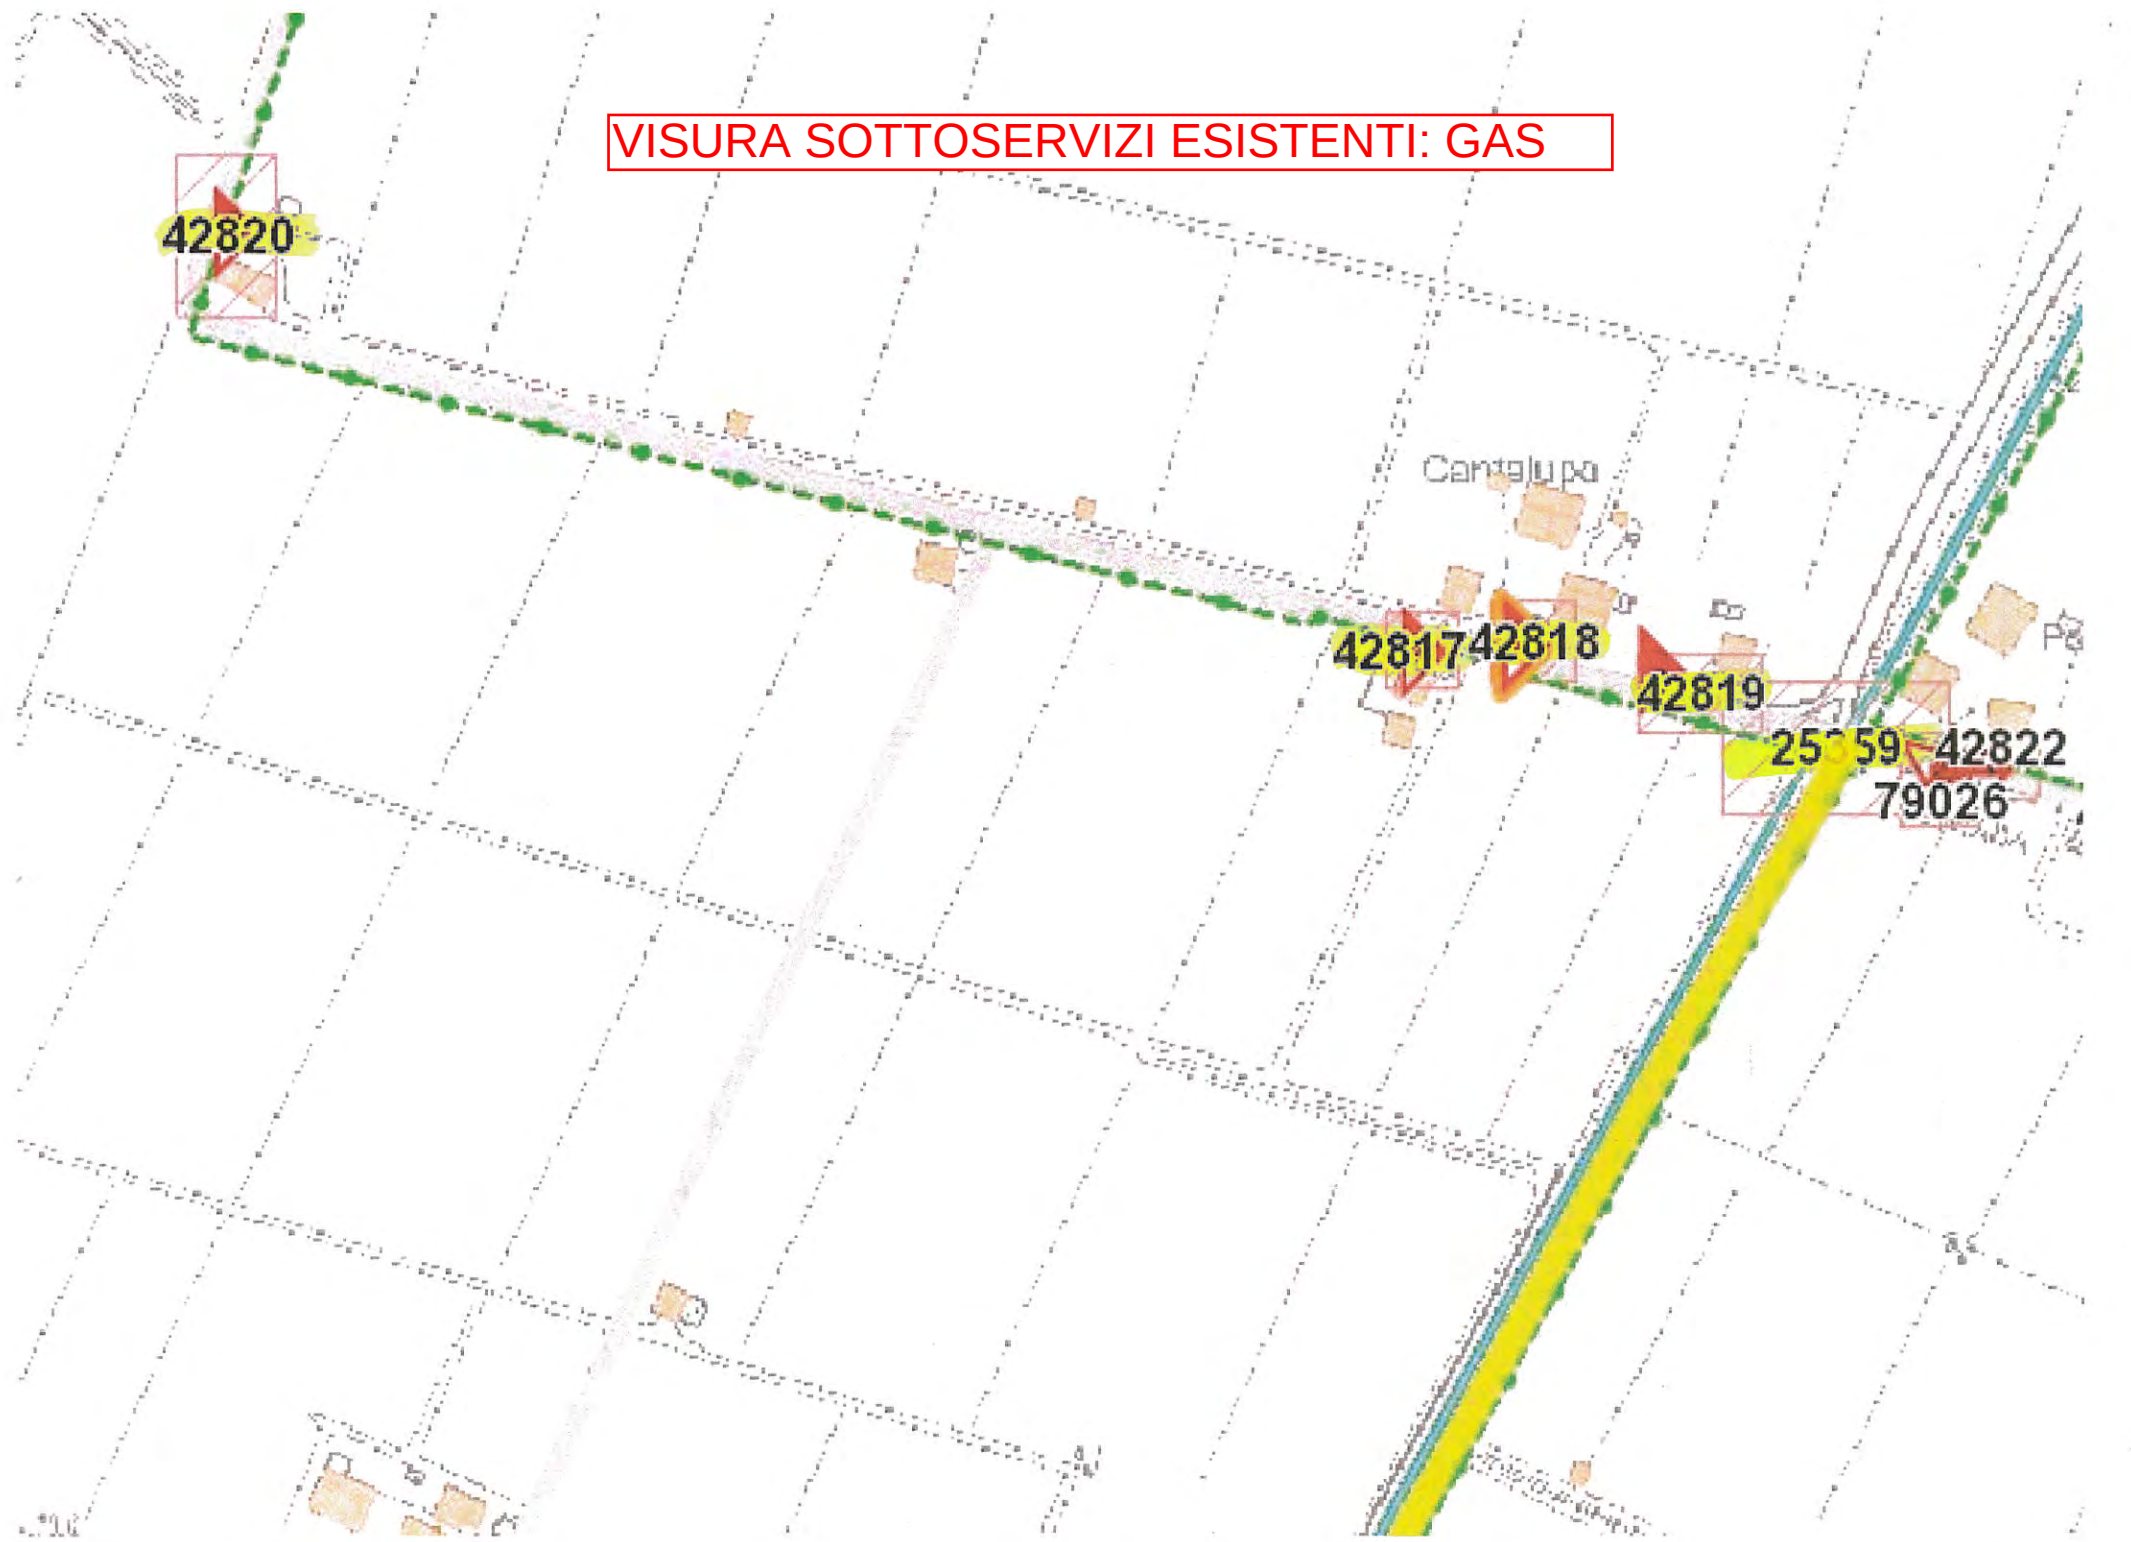


Via-Localita' SANITA 2

Note

A ~~B~~ K D

Disegnatore-Data 6-12-05

Commessa 110445

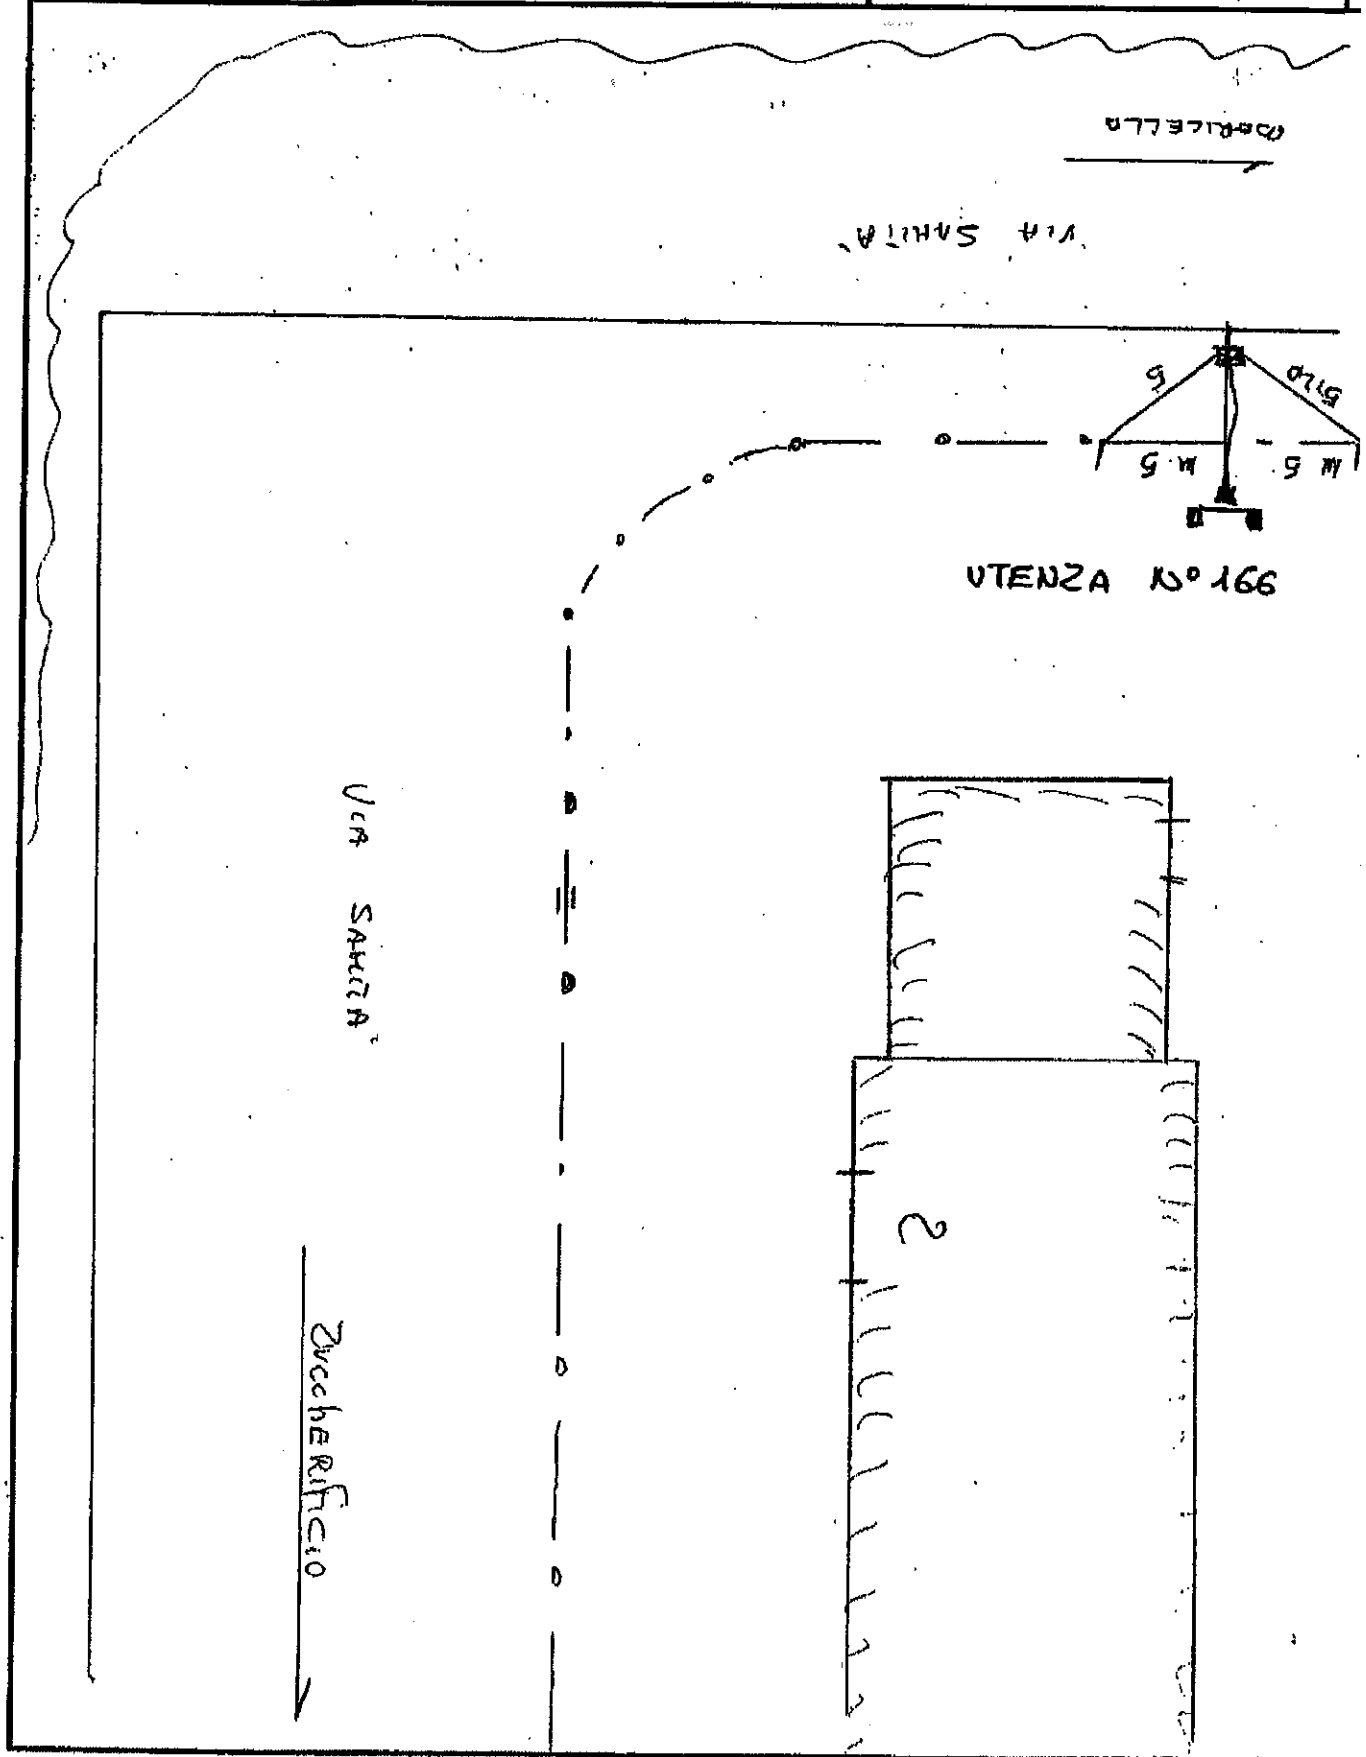


Via-Localita' **SANTA 33**

Note

A ~~B~~ K D

Disegnatore-Data **6-12-05**

Commessa **110445**

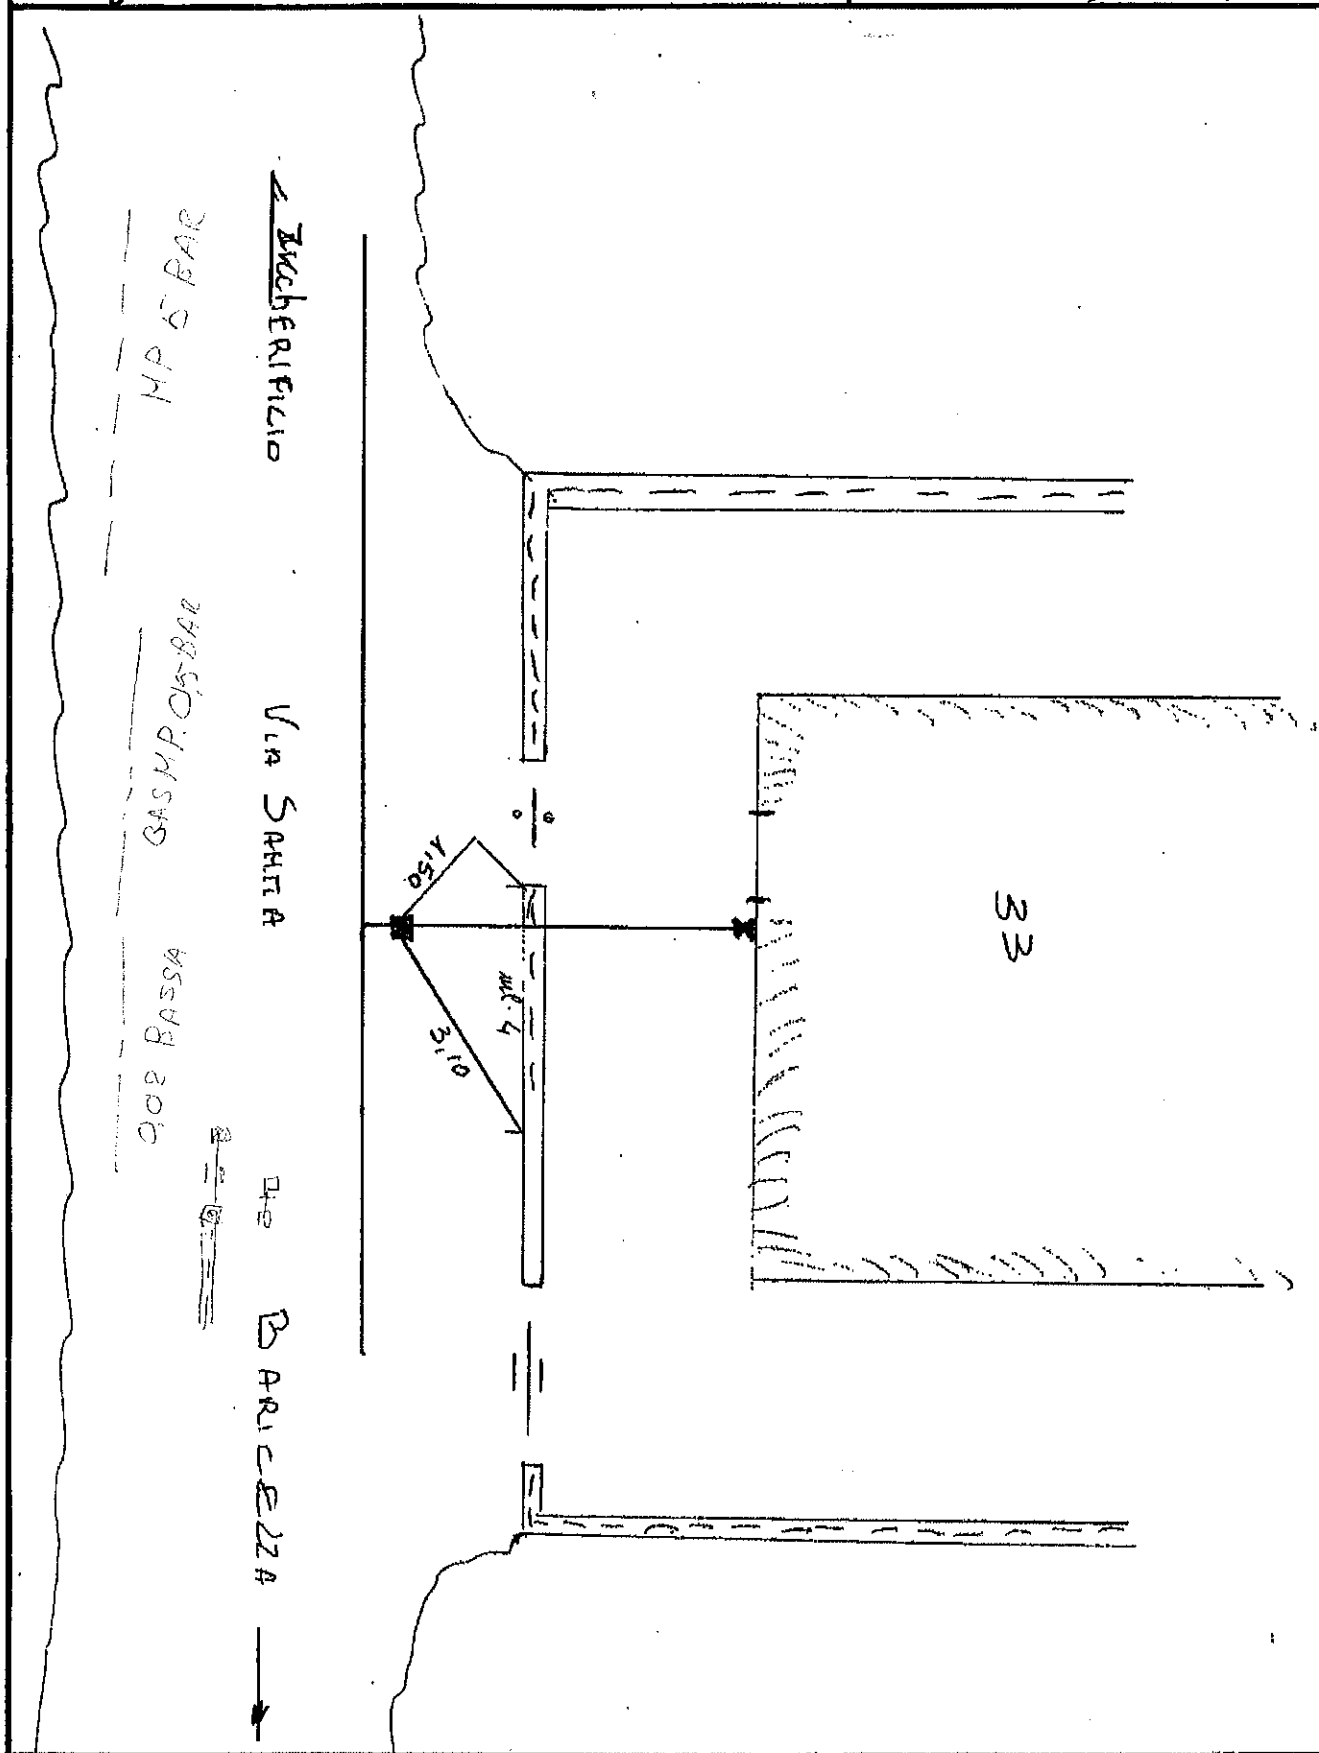



Particolare Numero 42818

Foglio in scala 1/5000 Numero 30 D

Comune di MINERBIO

Via-Localita'

Note

A ☒ K D T

Disegnatore-Data 05-12-2005

Rilevatore

O.d.L.

PART. PROVVISORIO

1:5000 30 D
italupVia Sanità
Civ. 2/a

42818

ACC 25%

[741]ACC125

9,7

10.0

Via-Localita' VIA SANTA L

Note

A ☒ K D

Disegnatore-Data 5/12/05

Commessa 110465

